ИСПОЛНИТЕЛЬНАЯ СХЕМА
теплосети с.Солёноозёрное

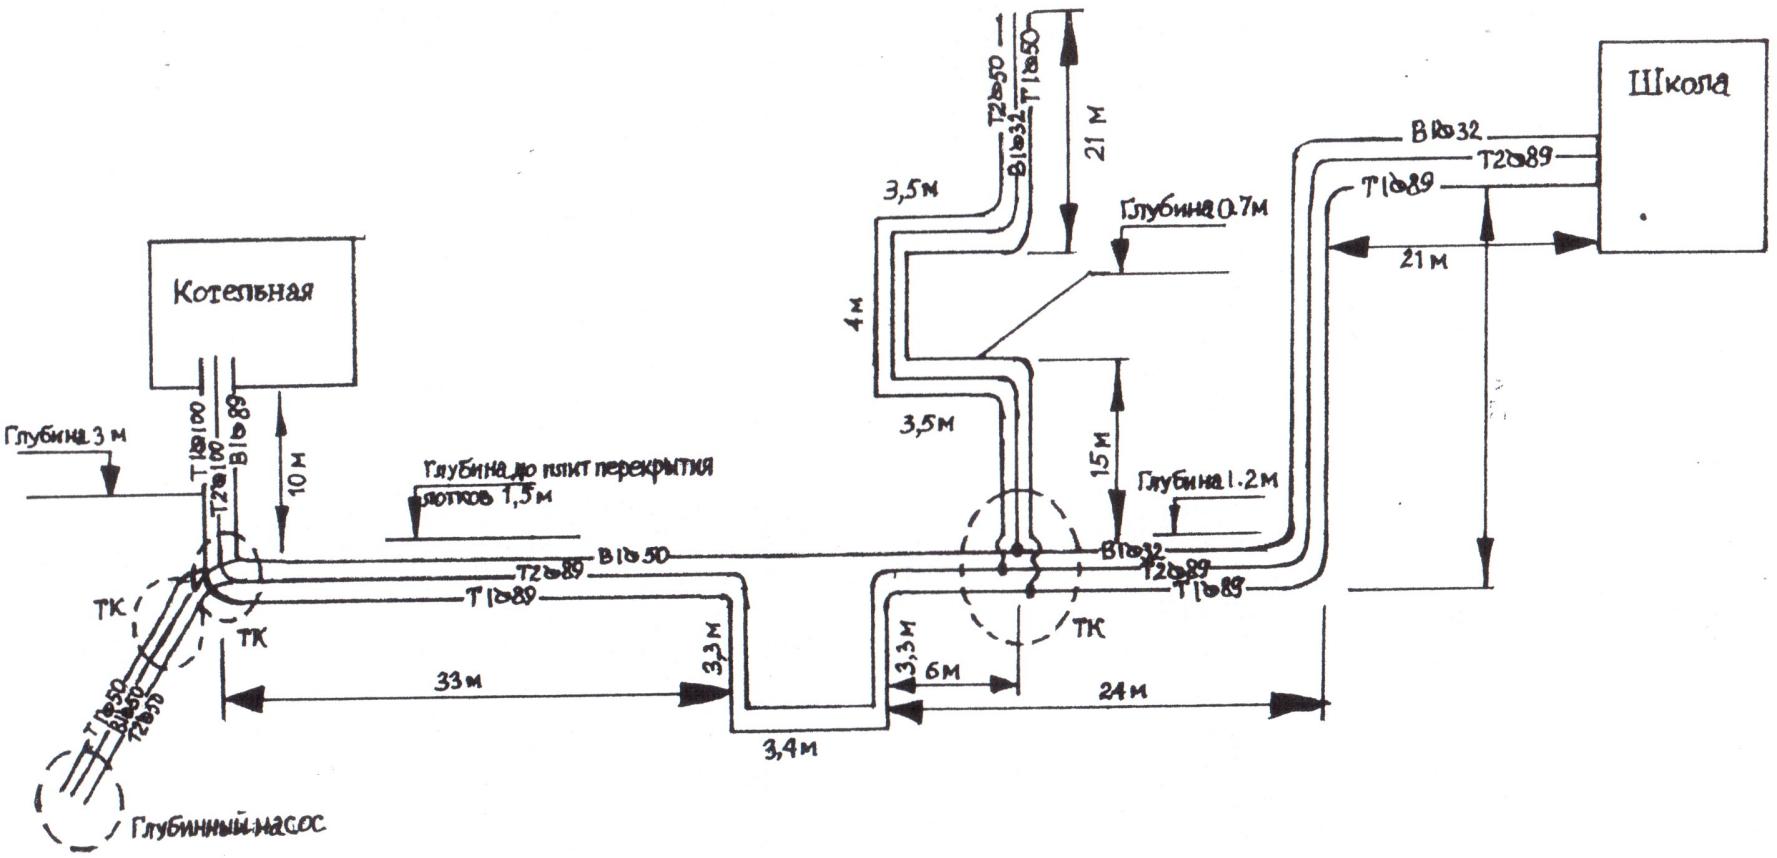

Т1 - Подающая теплосеть

Т2 - Обратная теплосеть

В1 - Холодное водоснабжение

Отметка глубины от поверхности до ПП

				Схема теплоснаб. с. Соленоозерное от Котельной до школы
Испол.				